


PLAN DE RECOLEMENT 1/200

ASSAINISSEMENT

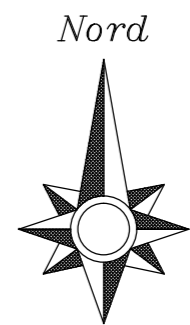

X=597342.569
Y=105458.545
N° : 3315
T : 38.91
R : 35.55

X=597375.451
Y=105462.310
N° : 3314
T : 39.43
R : 35.05

X=597385.443
Y=105480.227
N° : 2014
T : 39.50
R : 37.15

X=597394.656
Y=105464.041
N° : 1403
T : 39.30
R : 34.62

X=597387.327
Y=105453.134
N° : 1402
T : 39.27
R : 34.72

X=597369.901
Y=105441.827
N° : 2013
T : 39.32
R : 37.25

Planimétrie rattachée au système lambert 1.
 Nivellement rattaché au N.G.F.-I.G.N 1969 (Altitude NORMALE)
 Repères de nivellement utilisés L.D.K230 & L.D.K3-250.



77bis, route de La Queue en Brie
 94370 SUCY EN BRIE
 Tél : 01 49 82 60 17 - Fax : 09 82 62 07 04
 www.ajftopo.fr

